
DATE_	_

TOWN OF LEXINGTON — BOARD OF PUBLIC WORKS SEWER DIVISION

Sketch of Service Here

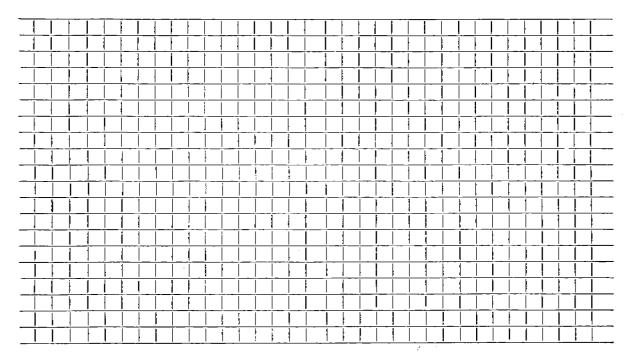

Connection made in	. Street.	Work completed
Remarks: Original Service.		· · · · · · · · · · · · · · · · · · ·
v		
		,
		.,,,,,,,,,,,,,,,,,,,,,,,,,,,,,,,,,,,,,,