Name		<u> </u>			Service No.	
Address L Ballard Terrace Location						
Repair	Renewal-New Service				Locatio n	
)ate	Material	Amount.	Total	Date		Amou
	61' - INSTALLED	BY DEVELOPE	R			
	Dec. 1953					
		· · · · · · · · · · · · · · · · · · ·				
			<u> </u>			
	· · · · · · · · · · · · · · · · · · ·					
		· · · · · · · · · · · · · · · · · · ·				
		· ·				+
	Labor					
					· · · · · · · · · · · · · · · · · · ·	


TOWN OF LEXINGTON-DEPT. OF PUBLIC WORKS

SEWER DIVISION

The undersigned applies for the construction of a particular sewer connecting No. Street and hereby agrees to comply with the Rules and Regulations governing the construction and use of Particular Sewers, as now or at any future time established by the Board of Selectmen.

Am't of estimate \$

Am't Paid \$.....

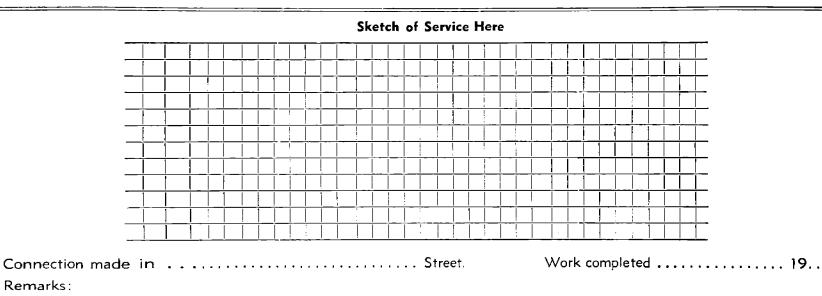

Remarks: