
Name	Tremblay Realty Tr	ust		Service No.						
Address	10 Camellia Place									
	Location									
Kind of Pipe			Size	<u> </u>	Size of Main					
Repair—Re	newal—New Service	· · · · · · · · · · · · · · · · · · ·	Location							
Date	Material .	Amount	Total	Date		Amount				
										
_										
				-						
										
_										
	·····		 							

		T	_			

TOWN OF LEXINGTON — BOARD OF PUBLIC WORKS

SEWER DIVISION

Sketch of Service Here

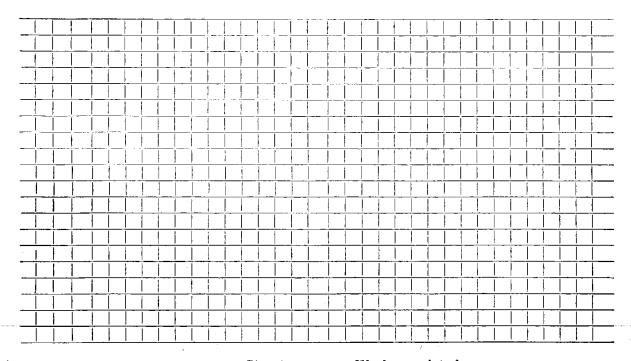

Connection mad	ie in	Street.	work completed.	 •	• • • • • • •
Remarks:			· · · · · · · · · · · · · · · · · · ·	 	