

Name John N. Bradford

Service No. 16

Address 39 Clarke Street

Location

AUG 6 1979

Kind of Pipe

Size

Size of Main

~~Repair~~—Renewal—~~New~~ Service

W.O. # 0368

Location

Date	Material	Amount	Total	Date	Amount
------	----------	--------	-------	------	--------

6/11/79	Labor	103.55		4-13-77	251.00
---------	-------	--------	--	---------	--------

6/12/79	Labor	21.73	125 28	8-6-79	406.4
---------	-------	-------	--------	--------	-------

	10% O.H.	12 53	137 81		330.36
--	----------	-------	--------	--	--------

25'	6" Transite @ 1.91		47.75		OUTSIDE W.O.#0505
-----	--------------------	--	-------	--	-------------------

1	4" Donut		3.05	6/11/79	Labor
---	----------	--	------	---------	-------

1½	Hrs. Trucking @ 3.00		4.50	25'	Transite "2400"
----	----------------------	--	------	-----	-----------------

2½	Hrs. Backhoe @ 6.50		16.25	1	6" Nipple
----	---------------------	--	-------	---	-----------

			\$ 209.36	1	2' Nipple
--	--	--	-----------	---	-----------

				1	90% Elbow
--	--	--	--	---	-----------

				1	6 x 8 Saddle
--	--	--	--	---	--------------

Patch Trench 14' x 5'

Patch Sidewalk 4' x 9'

				5½	Hrs. Trucking
--	--	--	--	----	---------------

				½	Hr. Roller
--	--	--	--	---	------------

				1½	Hrs. Shovel
--	--	--	--	----	-------------

1-8-79 Roots 23' out

1-16-74 Roots 51' out


DATE _____

TOWN OF LEXINGTON — BOARD OF PUBLIC WORKS

SEWER DIVISION

Sketch of Service Here

39

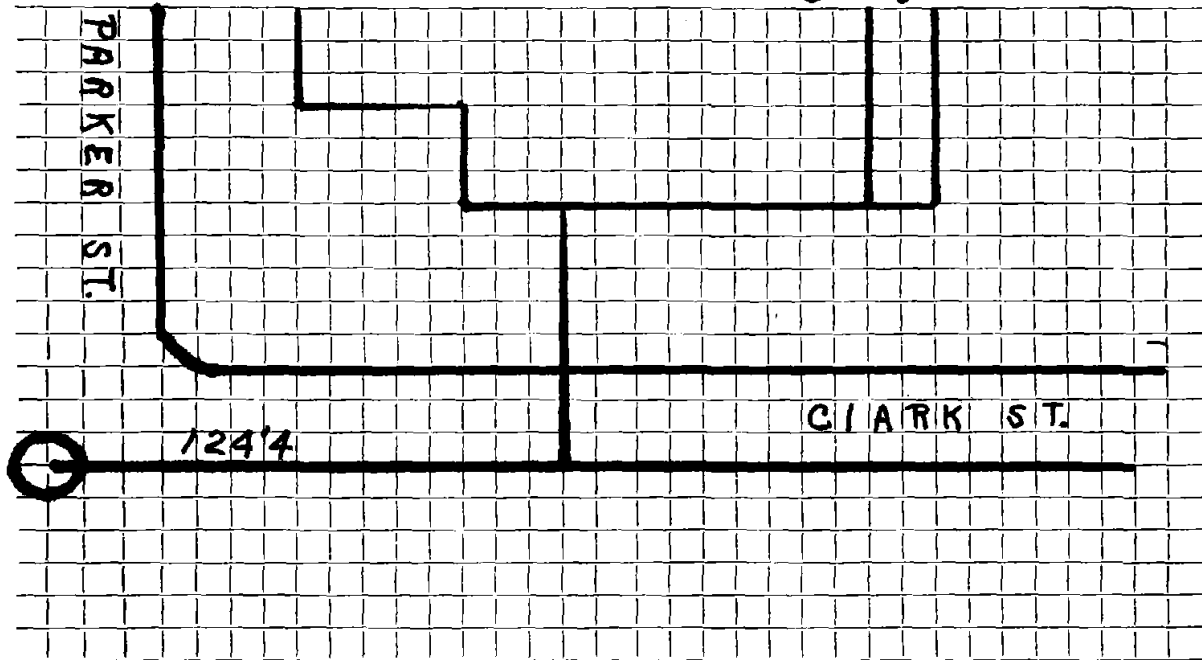

Connection made in Street. Work completed

Remarks: Original Service 1929