
Name			Service No.		
Address	21 Flintlock Road	· · · · · · · · · · · · · · · · · · ·			
				Location	
Kind of Pipe		Size		Size of Main	
Repair—	Renewal—New Service				Location
Date	Material	Amount	Total	Date	Amoun
	Sewer Comes Out On	Easement			
_					
			_		
]	1-18-98 Sew	er block

DAT	F	 	

TOWN OF LEXINGTON - BOARD OF PUBLIC WORKS

SEWER DIVISION

Sketch of Service Here

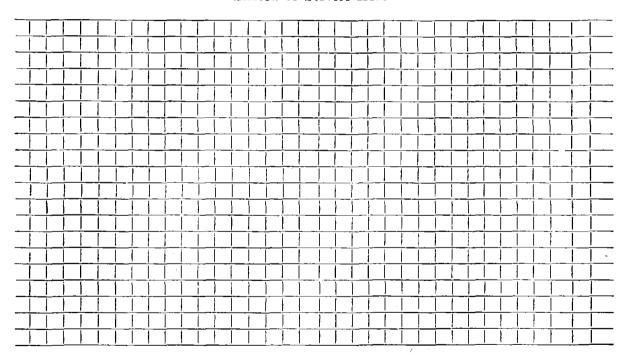

Connection made in Street.	Work completed
Remarks:	
	.,
· · · · · · · · · · · · · · · · · · ·	