
DAT	=		
$\cup \wedge \cup$	<u> </u>	 	_

TOWN OF LEXINGTON - BOARD OF PUBLIC WORKS

SEWER DIVISION

Sketch of Service Here

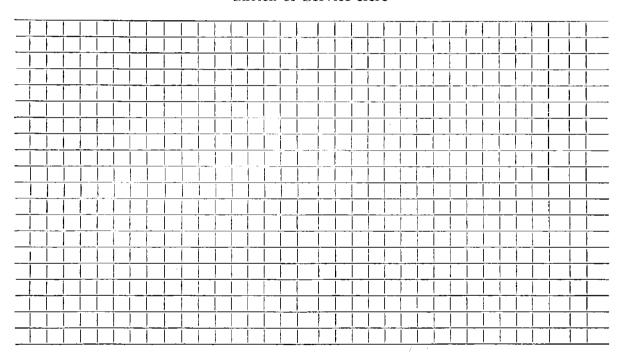

Connection m	ade in	Street.	work completed	• • • • • • • • • • • • • • • • • • • •	• • • • • • • • • • • • • • • • • • • •
Remarks:	·				
			• • • • • • • • • • • • • • • • • • • •	• • • • • • • • • • • • • • • • • • • •	