WATER SERVICE RECORD

Service No.

Name


| Address 7 to 14 April Lane Location | | | | | | | | |
|-------------------------------------|---------------|------------------|---------------------------------------|--|-------------|--|--|--|
| Repair—Renewal—New Service | | | | | | | | |
| Date | Material | Amount | Total | Date | Amot | | | |
| | | | | | | | | |
| | | | | | | | | |
| | | | | | | | | |
| | | | · · · · · · · · · · · · · · · · · · · | | ! | | | |
| | | · i | | | | | | |
| | | | · | <u>'</u> | | | | |
| ·—- | | · | | | | | | |
| | | | · · · · · · · · · · · · · · · · · · · | " | | | | |
| ! | _ | · | <u> </u> | | | | | |
| | | | <u> </u> | <u> </u> | | | | |
| _ | | . L | <u> </u> | <u> </u> | ' | | | |
| <u> </u> | | - | | _ _ _ _ _ _ _ | | | | |
| | | ! ' | | | | | | |
| · · · · · | | + - | <u> </u> | <u> </u> | | | | |
| | | | <u> </u> | <u> </u> | | | | |
| | | | ├ <i>━</i> ── ├ ━ | <u> </u> | | | | |
| | | | <u> </u> | <u> </u> | i | | | |
| | | | | <u> </u> | <u> </u> | | | |

| DAT | E | | | |
|-----|---|------|------|--|
| | | | | |

TOWN OF LEXINGTON - BOARD OF PUBLIC WORKS

WATER DIVISION

Sketch of Service Here

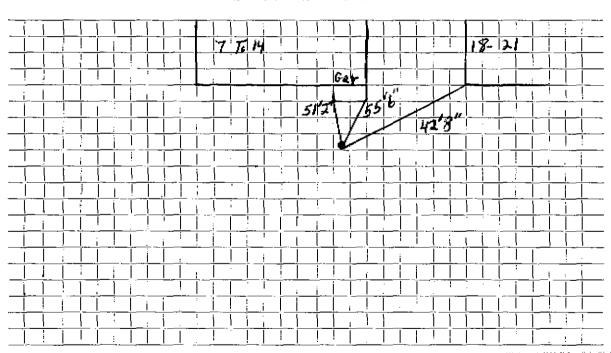

| Connection made in Street. | Work completed |
|----------------------------|----------------|
| Domonico | |

.....