Water Service Record

Service No.

Addross	221	٠,		
wame			*.	

Address 226 Concord Ave

Location


Repair Renewal - New Service

Date	Material	Amount	Total	Date	Amount
2/7/23	1" Copper				
	1" Curbstop				
	Buffilo Box				
		,			
N					
				· · · · · · · · · · · · · · · · · · ·	
					12 miles
	a septim				
				,	

Date: 2/7/23

TOWN OF LEXINGTON - BOARD OF PUBLIC WORKS WATER DIVISON

SKETCH OF SERVICE HERE

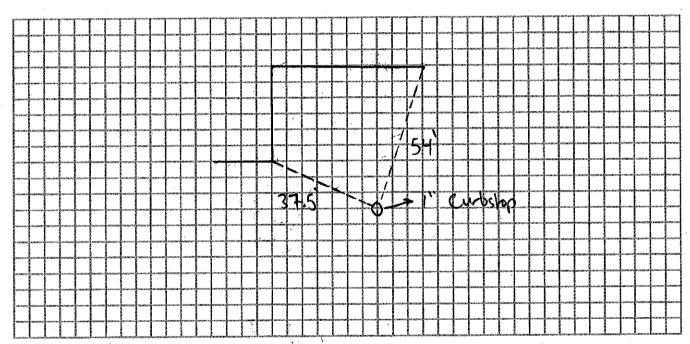

•	* * * * * * * * * * * * * * * * * * * *			•
Connection made in:		Street.	Work completed:	
Remarks: ASTALLED	Ry Toring		• •	

Remarks: Lustalueb By Zwin