
н.в. <b>Na</b> :	и.16:22: <b>me</b>				CE RECORD	Service No	
	<u>_</u>	. William Smith (East	<u>Village S</u>	quare)			<u></u>
T.or	ation	and 8 East Village	\$quare				
		enewal—New Service					
	- II.	CHERRY SELVICE	DeFli	ce #2813			
Dat	e	Material	Amount	Total	Date		Amount
4/8/76	64.5	' 3/4" Copper Tubing					
		1" Copper Tubing		-			
	-						
!							
	<u> </u>				:		
	- !						
	J			!			
				<del></del>		· · · · · · · · · · · · · · · · · · ·	
				<del></del>		-	
	-	···	*				
	· ·						
	·				<del></del>	· · · · · · · · · · · · · · · · · · ·	
							<del></del>
				. ÷	·		
	- †-			<u> </u>		·	.

DAT	E			

## TOWN OF LEXINGTON - BOARD OF PUBLIC WORKS

## WATER DIVISION

## Sketch of Service Here

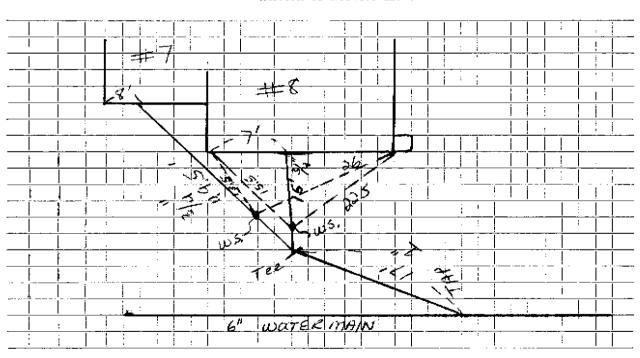

Connection	made in	 Street.	Work completed	 
Remarks:				 