Water Service Record

Name

Service No.

Address 2 STEDMAN RD

Location


Repair - Renewal - New Service

Date	Material	Amount	Total	Date	Amount
1/10/23	1" Copper				
	1" Curbstop				
	Buffalo Bx			-	
					Ċ
		**			
	<u> </u>				

Date: 1 / 10 / 23

TOWN OF LEXINGTON - BOARD OF PUBLIC WORKS WATER DIVISON

SKETCH OF SERVICE HERE

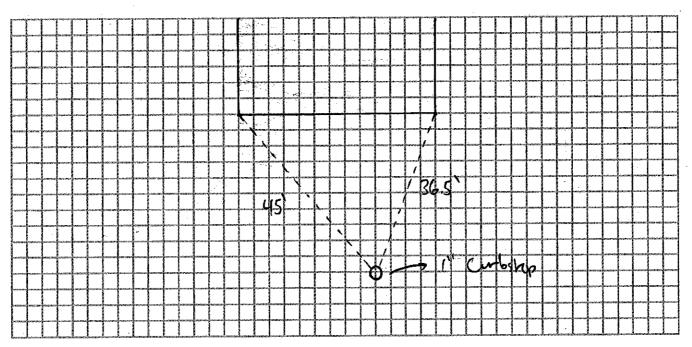

